
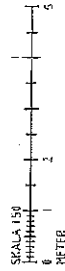


STOCKHOLMS BYGGNADSNÄMND
 Tillstånd för byggande
2015-11-05

Stadsbyggnadskontoret
 Inkom 2014-12-19
 Reg. 174
 Dnr. 16431-578

RELATIONSHANDLING
 ALVSGÅRD 11
 BYGGNAD: 16
 PLAN 1:1

Stockholms stad	
1. BESTÄLLETT FÖRETAG/PROJEKTANT	16.03.16.11.11

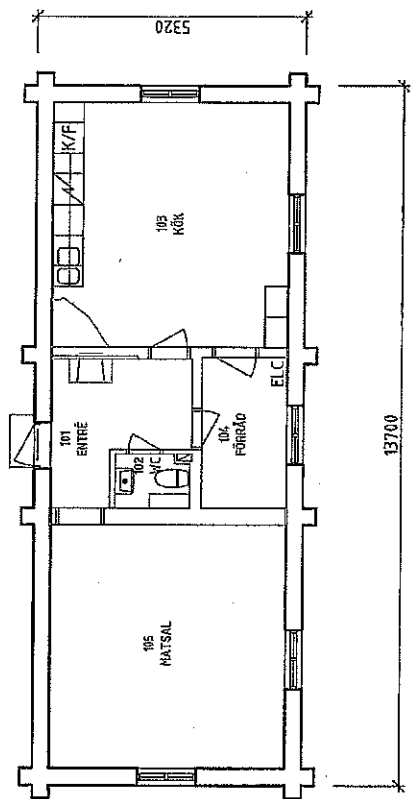

